




高知市初月土地区画整理事業換地図

縮尺 1:1000

高知市 都市計画課

【留意事項】
(1) 資料の記載内容は、換地処分時の状況を示したものであり、現況とは必ずしも一致しないことを十分に認識し、参考資料としてのみ利用してください。
(2) 測量値は、当該区画整理事業施行時の測量方法によるものです。
(3) 高知市は、この資料によって発生した直接又は間接の損失、損害等について一切の責任を負いません。

街区50拡大幅
S=1:500

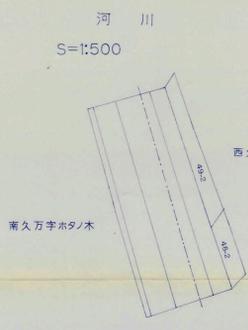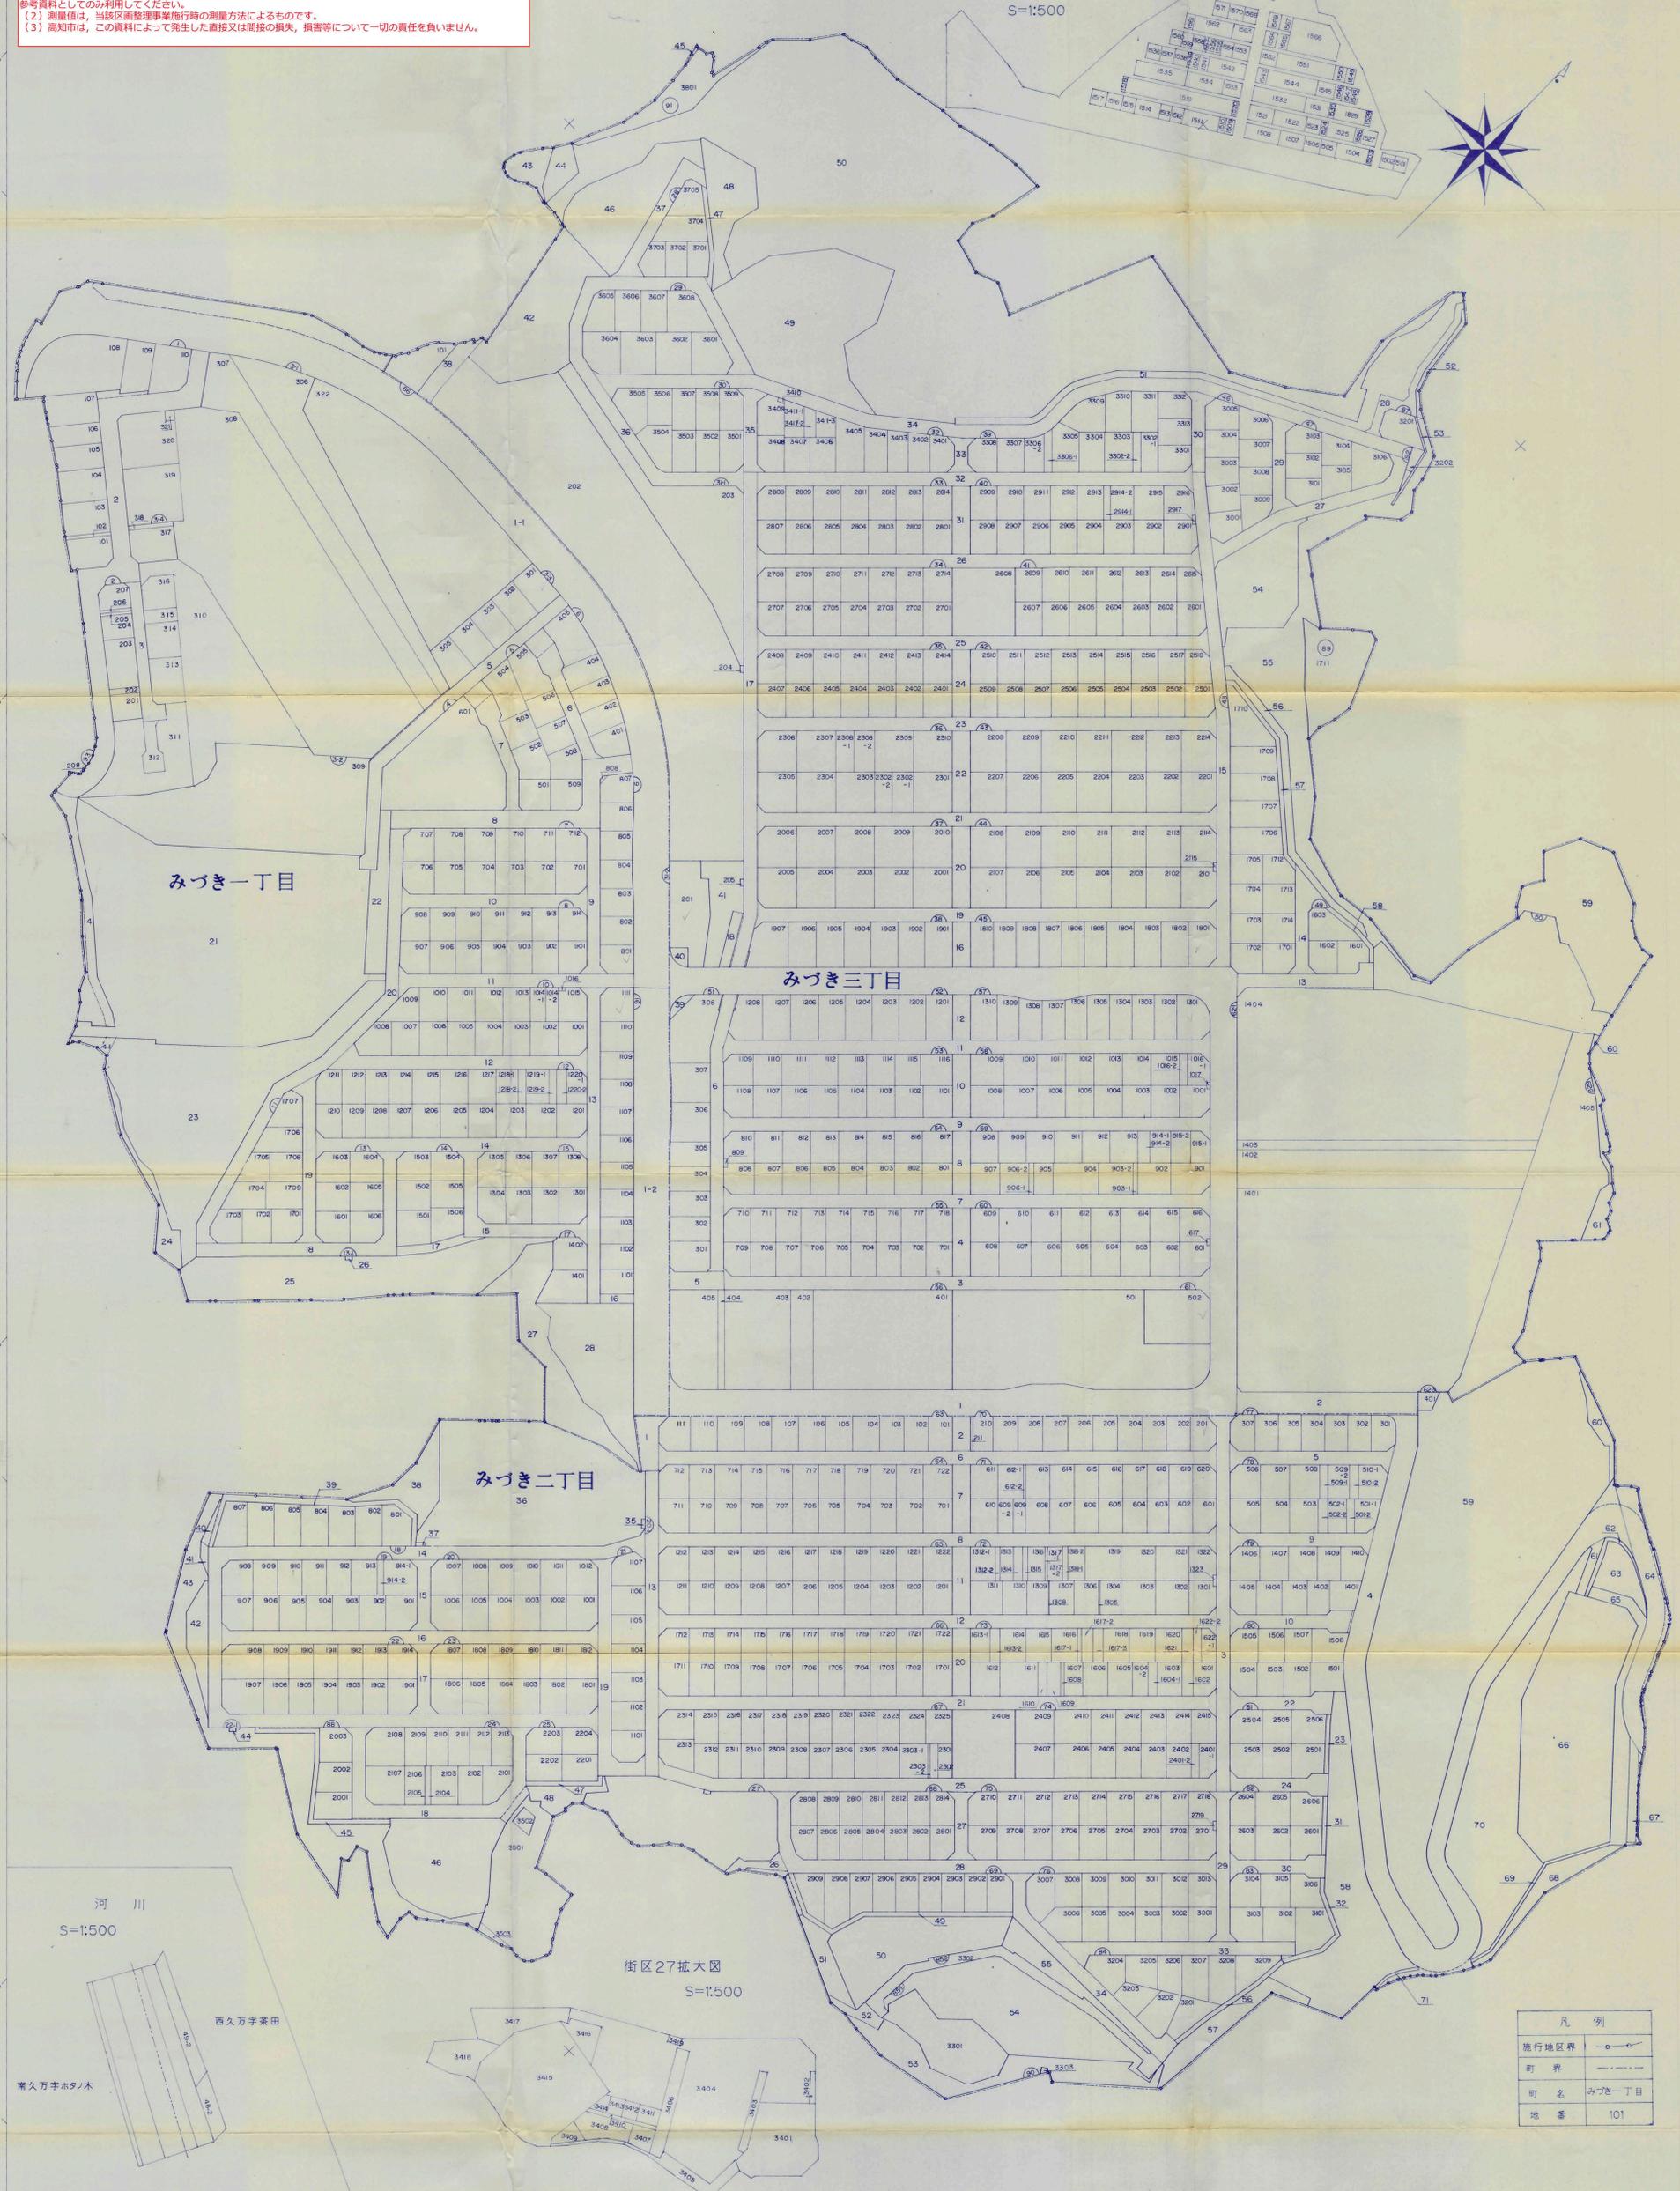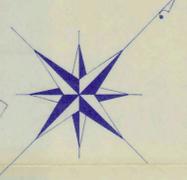

西久万字茶田

南久万字ホナ木

街区27拡大幅
S=1:500



| 凡例 | |
|-------|--------|
| 施行地区界 | —○— |
| 町界 | --- |
| 町名 | みづき一丁目 |
| 地番 | 101 |

高知市初月土地区画整理事業画地出来形確認測量原図(1)


縮尺 1: 500

平成六年九月測量


高知市 都市計画課

【留意事項】

- (1) 資料の記載内容は、換地処分時の状況を示したものであり、現況とは必ずしも一致しないことを十分に認識し、参考資料としてのみ利用してください。
- (2) 測量値は、当該区画整理事業施行時の測量方法によるものです。
- (3) 高知市は、この資料によって発生した直接又は間接の損失、損害等について一切の責任を負いません。

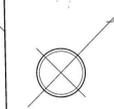

| | |
|---|---|
| | 2 |
| 3 | 4 |
| 5 | 6 |

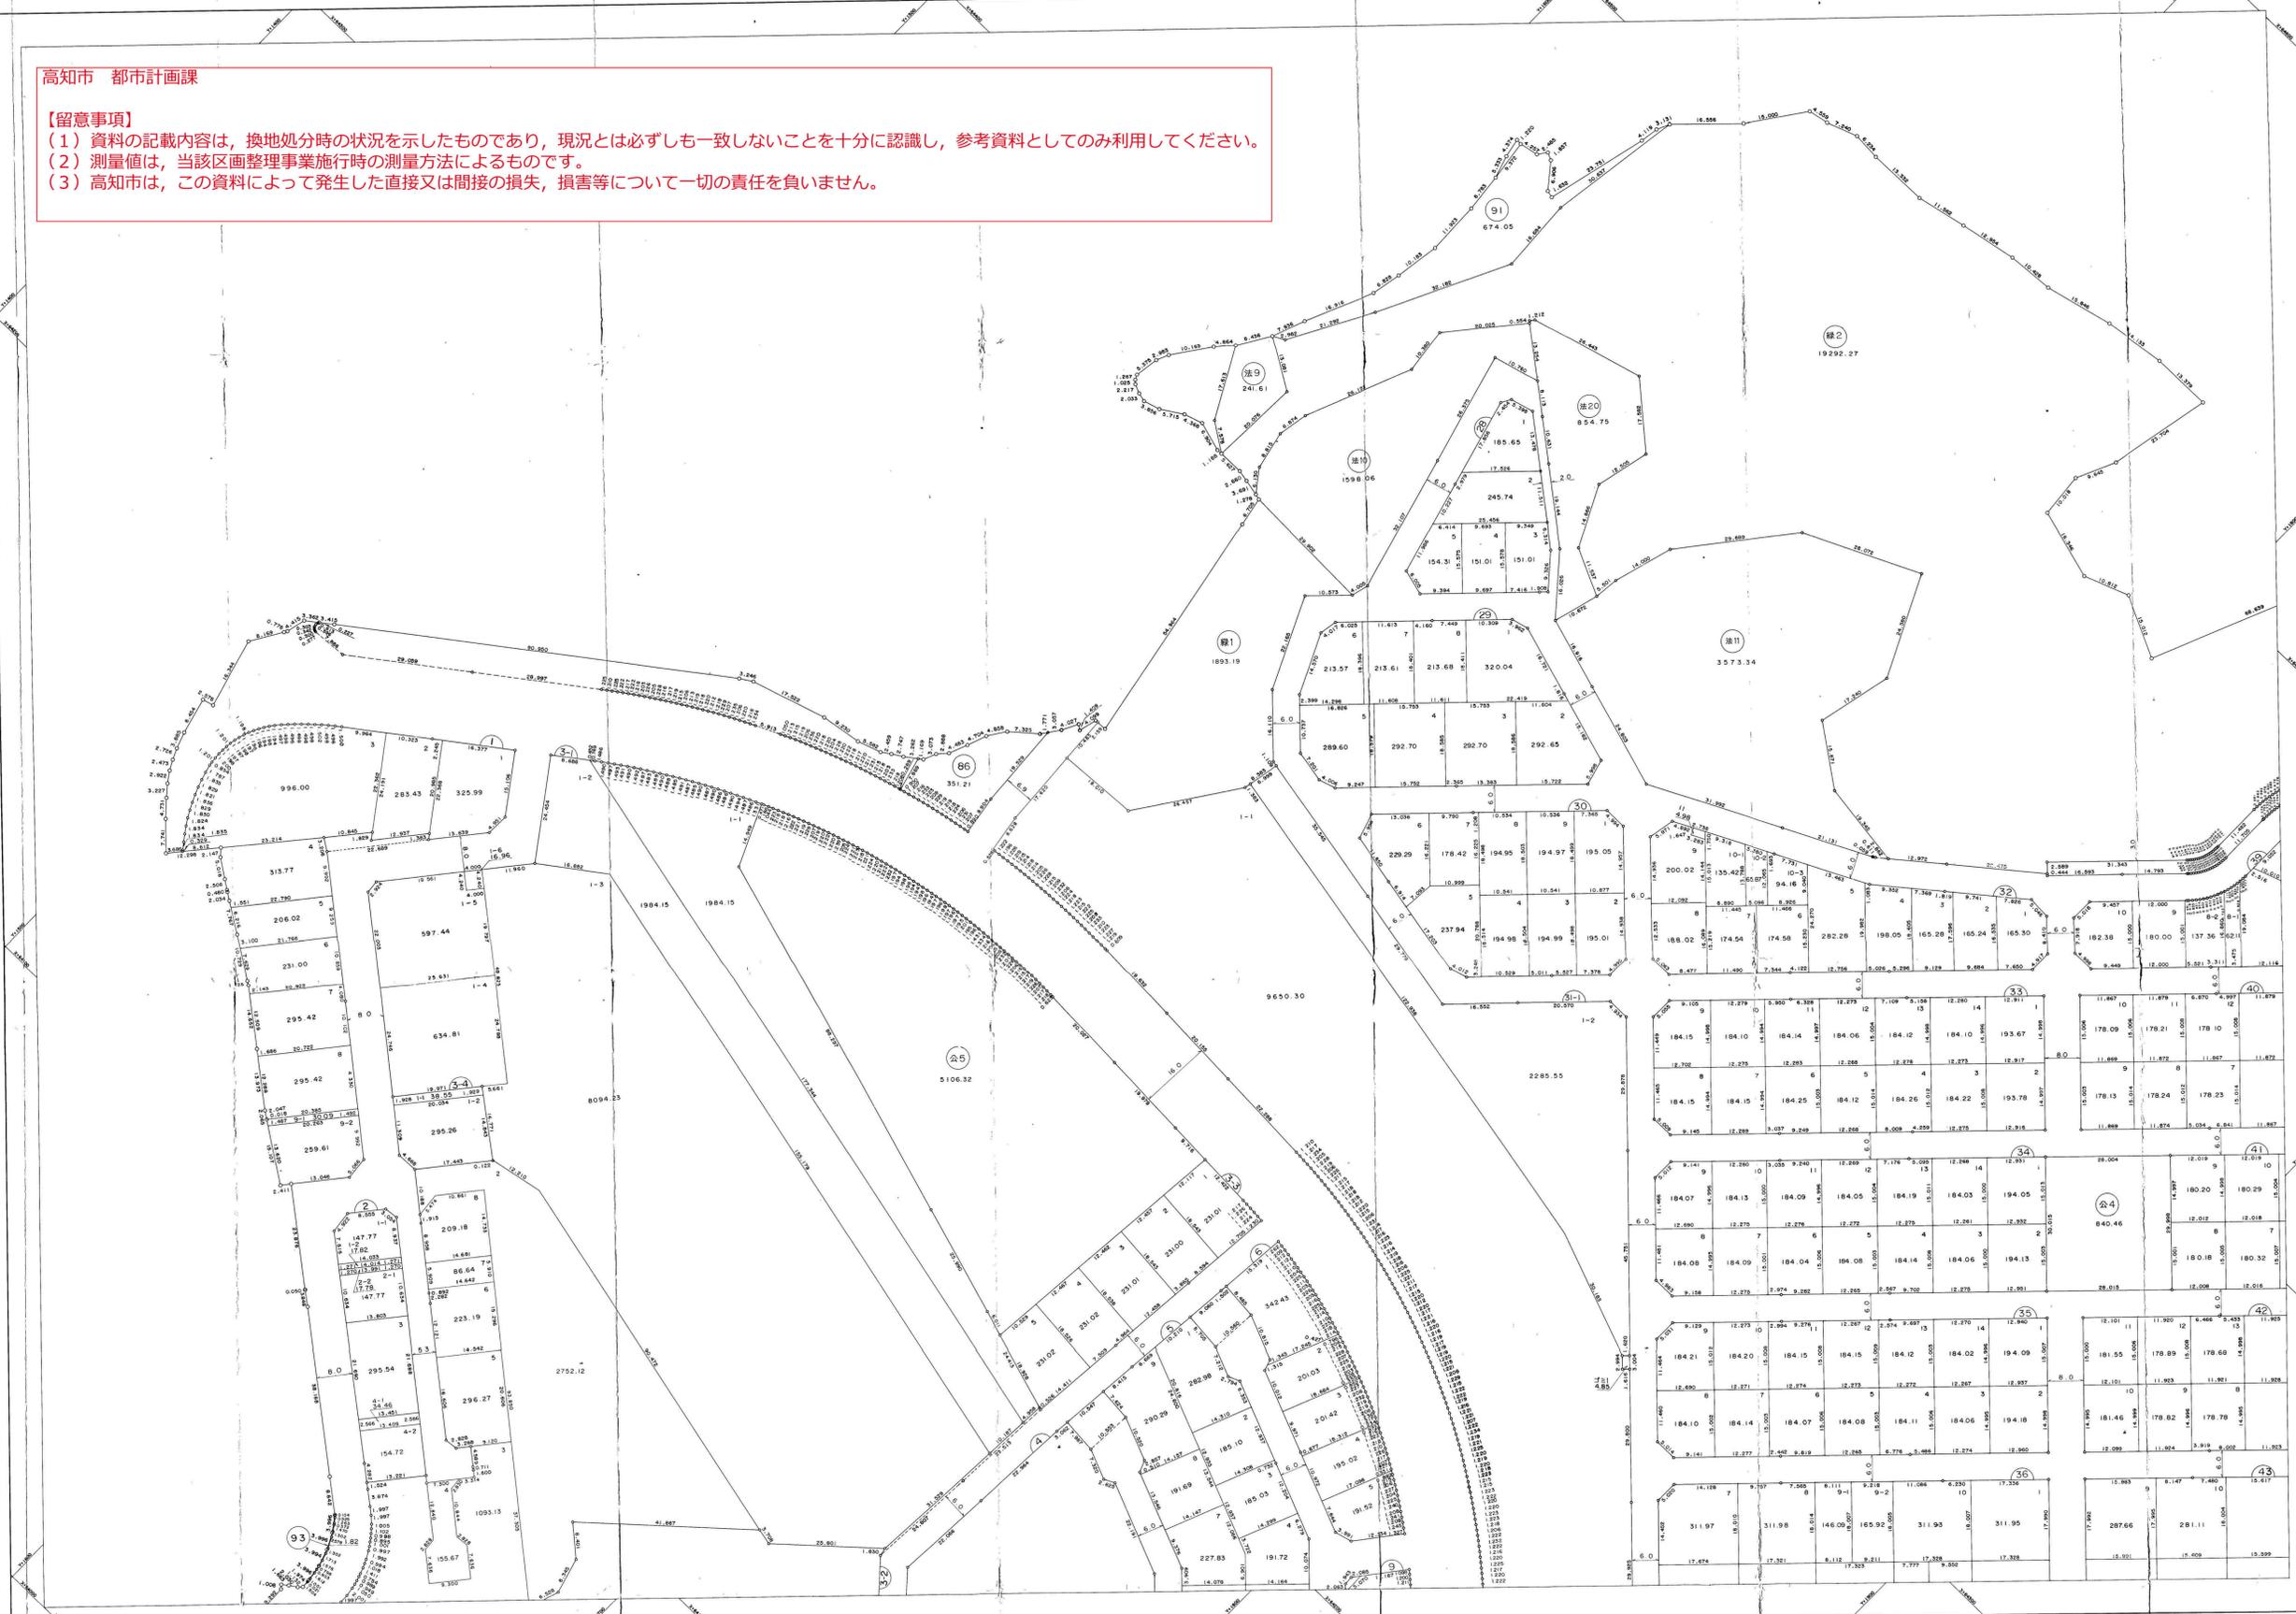

作業機関 株式会社南海コンサルタント


計画機関 高知市初月土地区画整理組合

【留意事項】
 (1) 資料の記載内容は、換地処分時の状況を示したものであり、現況とは必ずしも一致しないことを十分に認識し、参考資料としてのみ利用してください。
 (2) 測量値は、当該区画整理事業施行時の測量方法によるものです。
 (3) 高知市は、この資料によって発生した直接又は間接の損失、損害等について一切の責任を負いません。

高知市初月土地区画整理事業画地出来形確認測量原図(2)

縮尺 1:500

平成六年九月測量

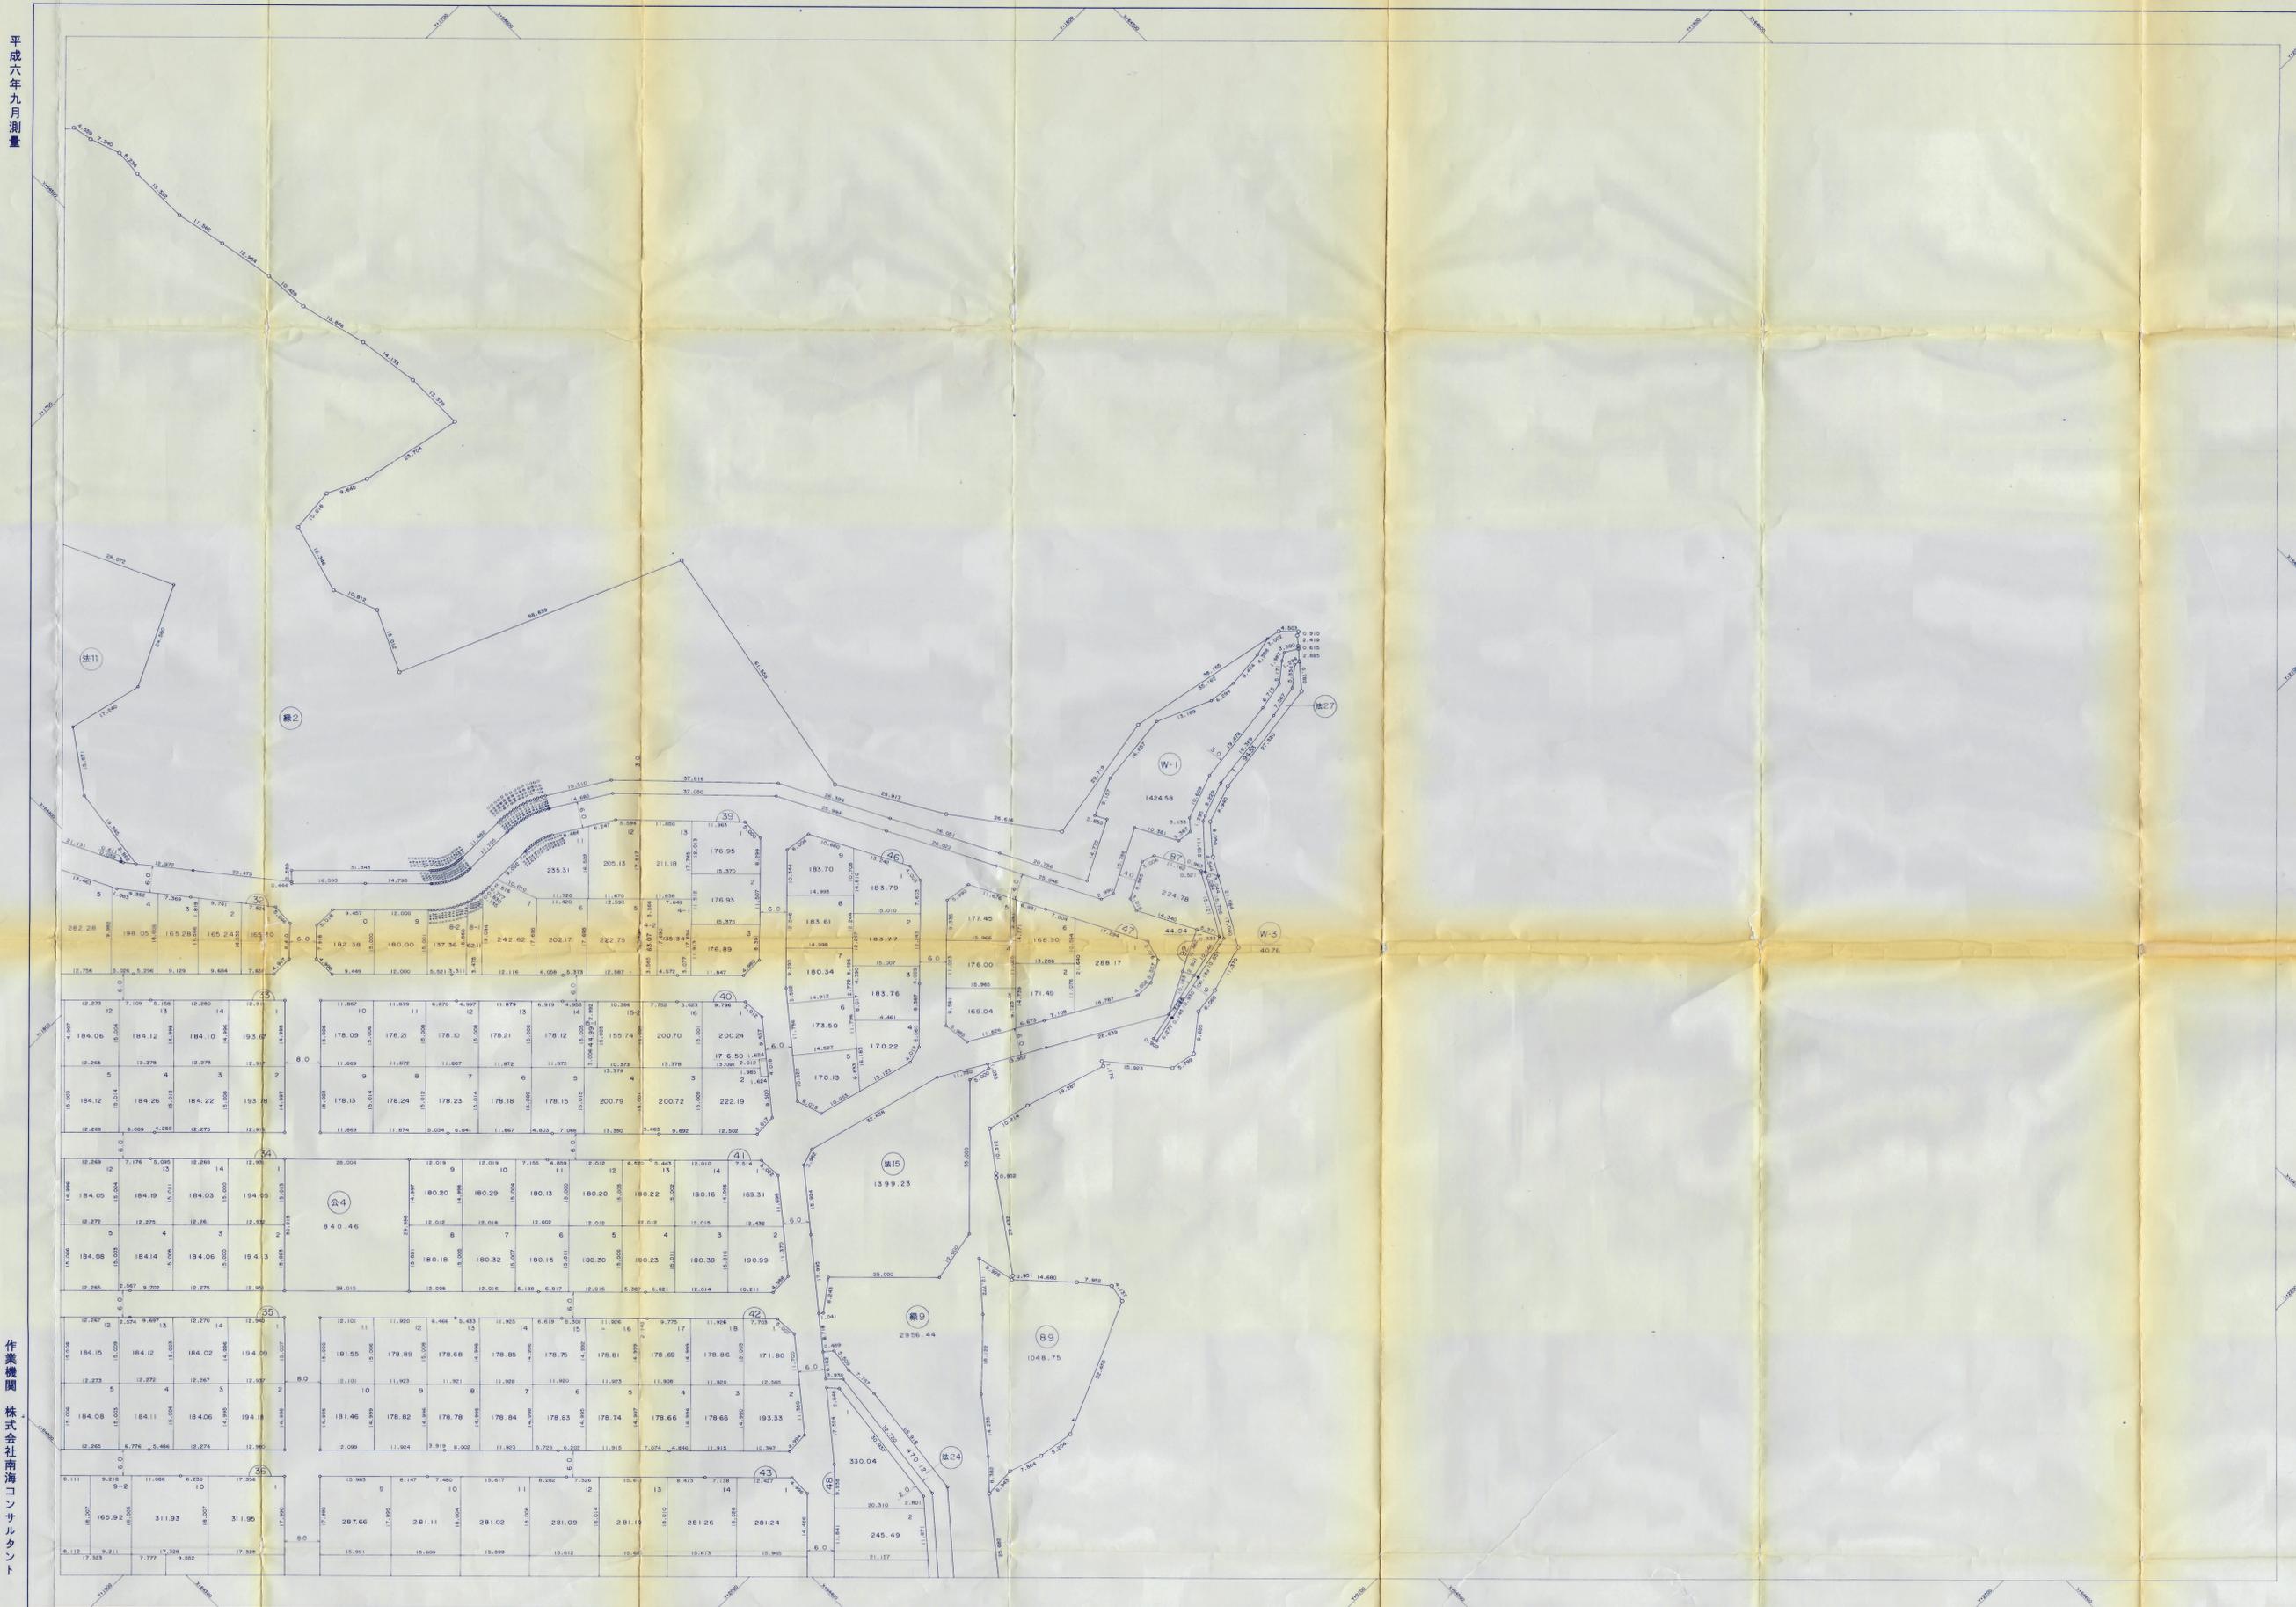

| | |
|---|---|
| 1 | 2 |
| 3 | 4 |
| 5 | 6 |

作業機関 株式会社南海コンサルタント

計画機関 高知市初月土地区画整理組合

【留意事項】
 (1) 資料の記載内容は、換地処分時の状況を示したものであり、現況とは必ずしも一致しないことを十分に認識し、参考資料としてのみ利用してください。
 (2) 測量値は、当該区画整理事業施行時の測量方法によるものです。
 (3) 高知市は、この資料によって発生した直接又は間接の損失、損害等について一切の責任を負いません。

高知市初月土地区画整理事業画地出来形確認測量原図(4)

縮尺 1:500



平成六年九月測量

作業機関 株式会社南海コンサルタント

計画機関 高知市初月土地区画整理組合

【留意事項】
 (1) 資料の記載内容は、換地処分時の状況を示したものであり、現況とは必ずしも一致しないことを十分に認識し、参考資料としてのみ利用してください。
 (2) 測量値は、当該区画整理事業施行時の測量方法によるものです。
 (3) 高知市は、この資料によって発生した直接又は間接の損失、損害等について一切の責任を負いません。


高知市初月土地区画整理事業画地出来形確認測量原図(5)

縮尺 1:500

平成六年九月測量



| | |
|---|---|
| 1 | 2 |
| 3 | 4 |
| 5 | 6 |

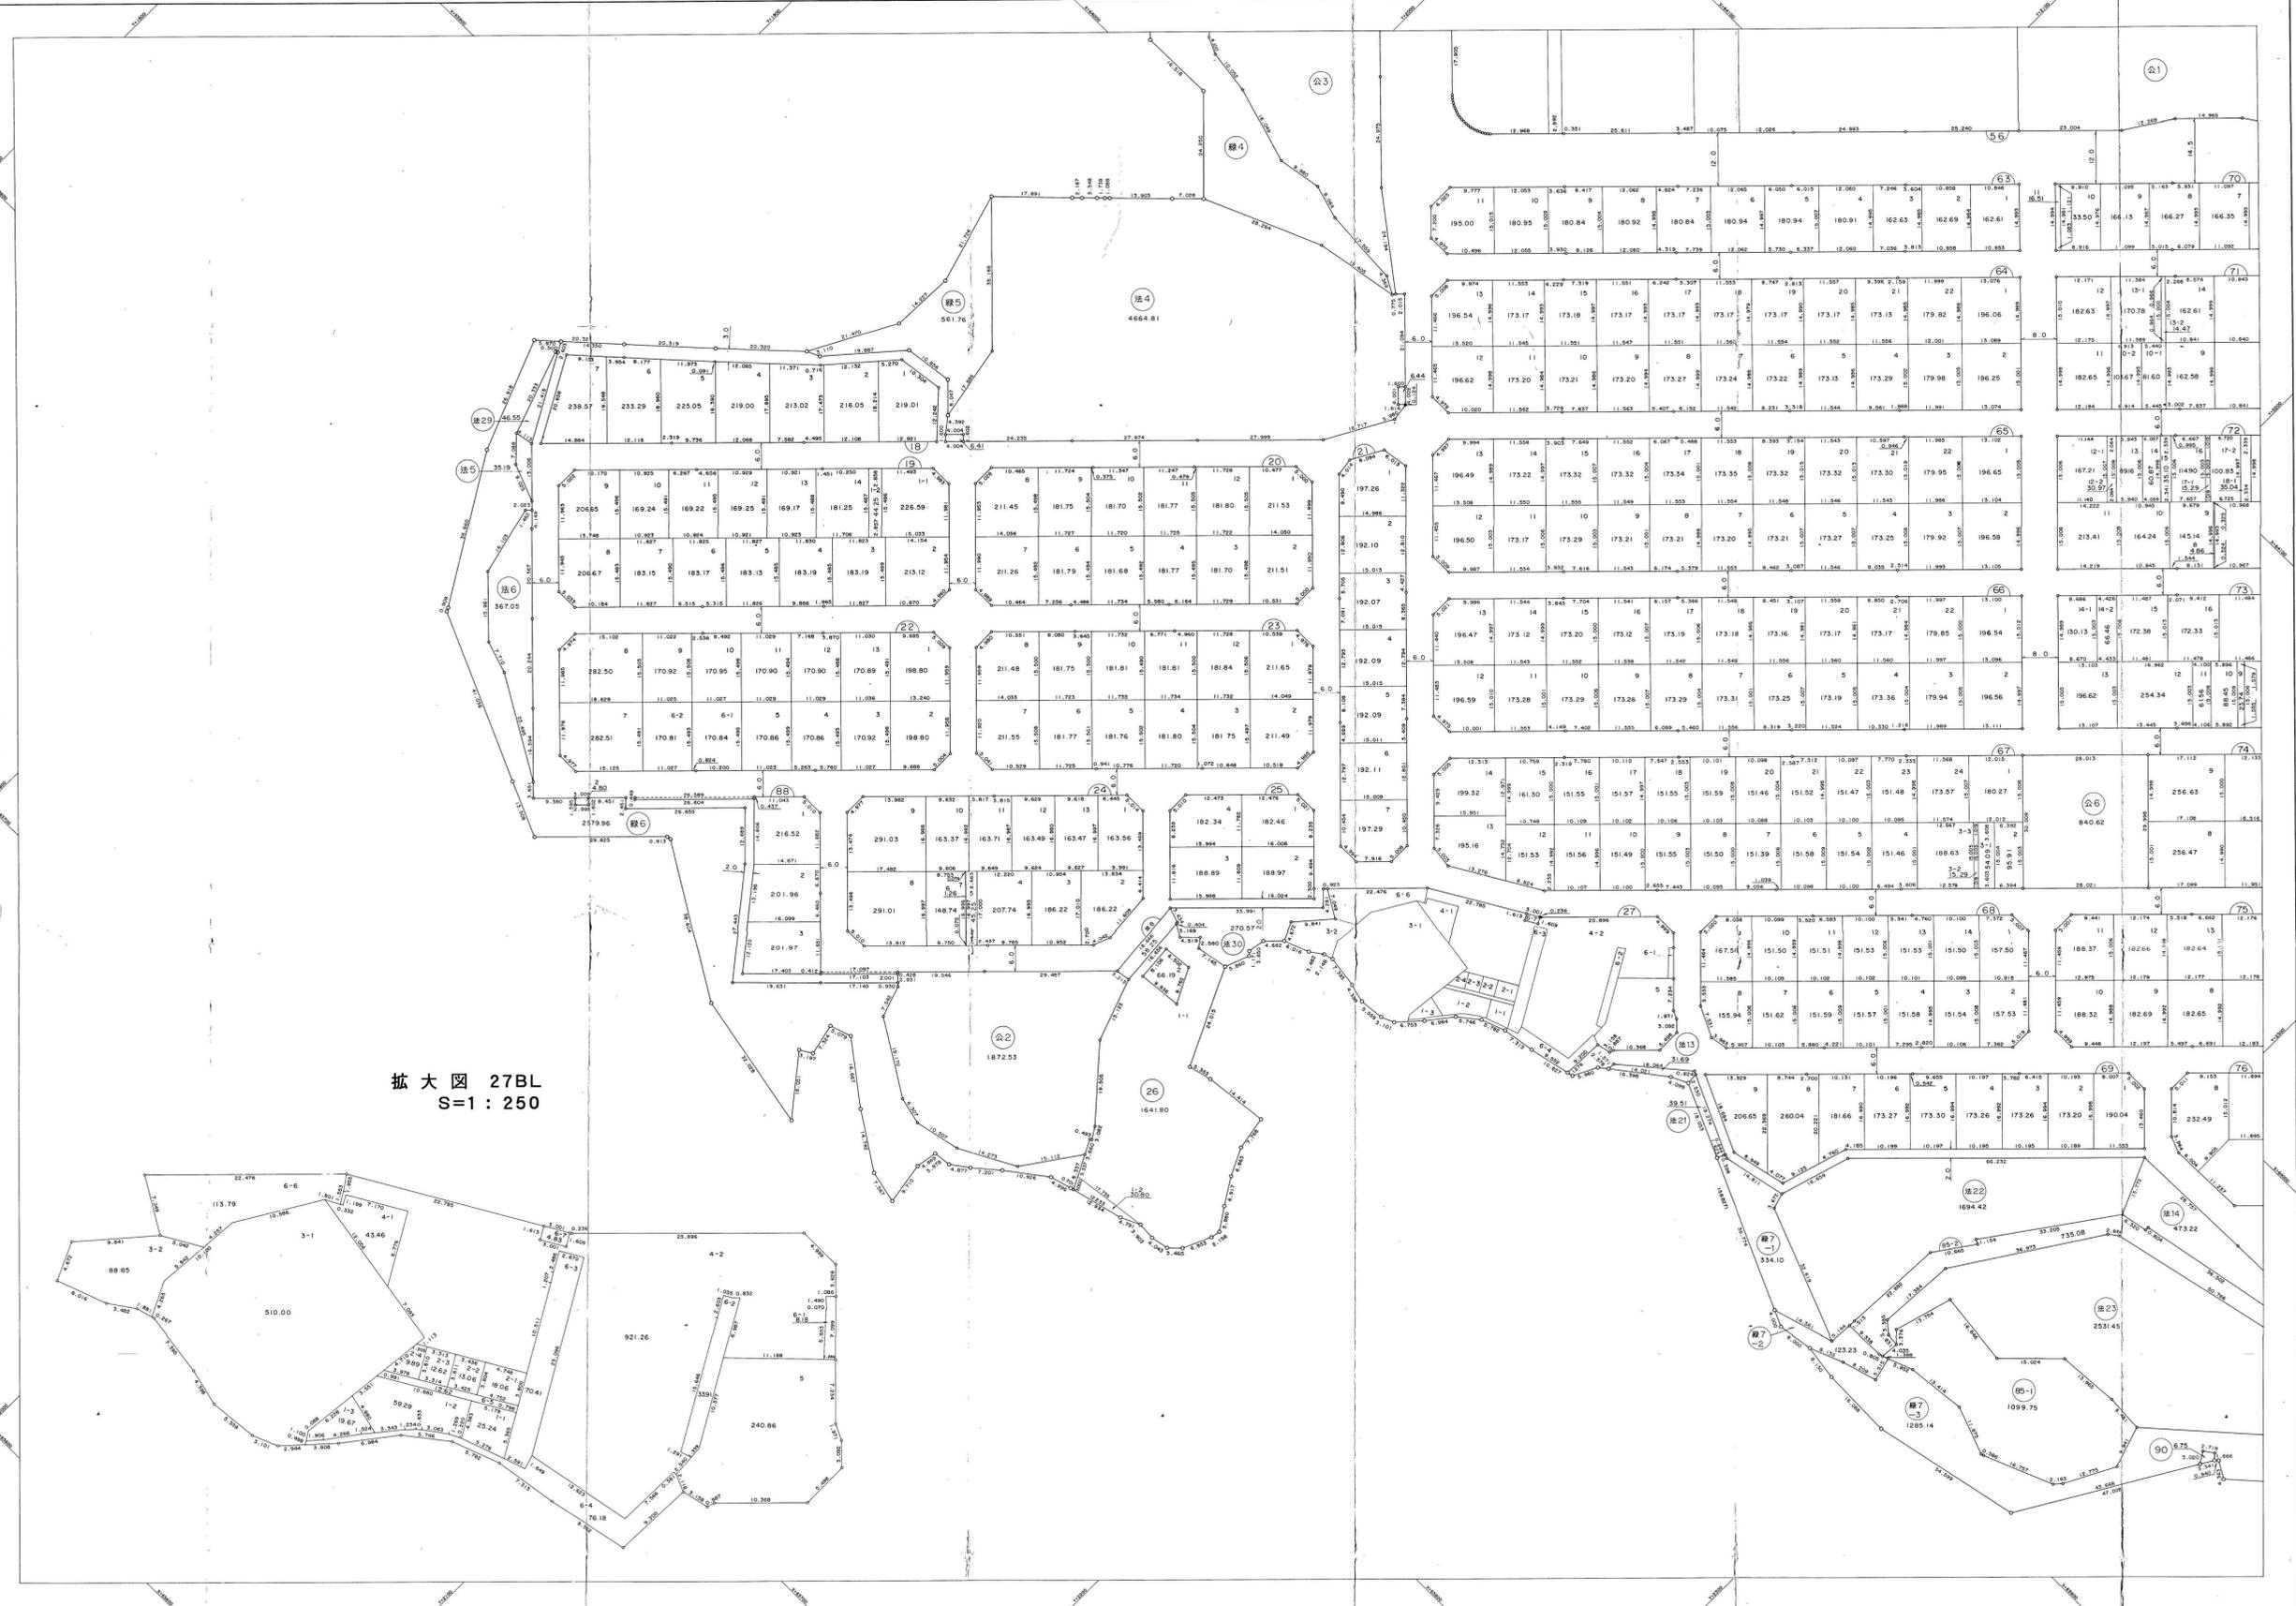

拡大図 27BL
 S=1:250

作業機関 株式会社南海コンサルタント

計画機関 高知市初月土地区画整理組合


【留意事項】

- (1) 資料の記載内容は、換地処分時の状況を示したものであり、現況とは必ずしも一致しないことを十分に認識し、参考資料としてのみ利用してください。
- (2) 測量値は、当該区画整理事業施行時の測量方法によるものです。
- (3) 高知市は、この資料によって発生した直接又は間接の損失、損害等について一切の責任を負いません。

高知市初月土地区画整理事業画地出来形確認測量原図(6)

縮尺 1:500

平成六年九月測量

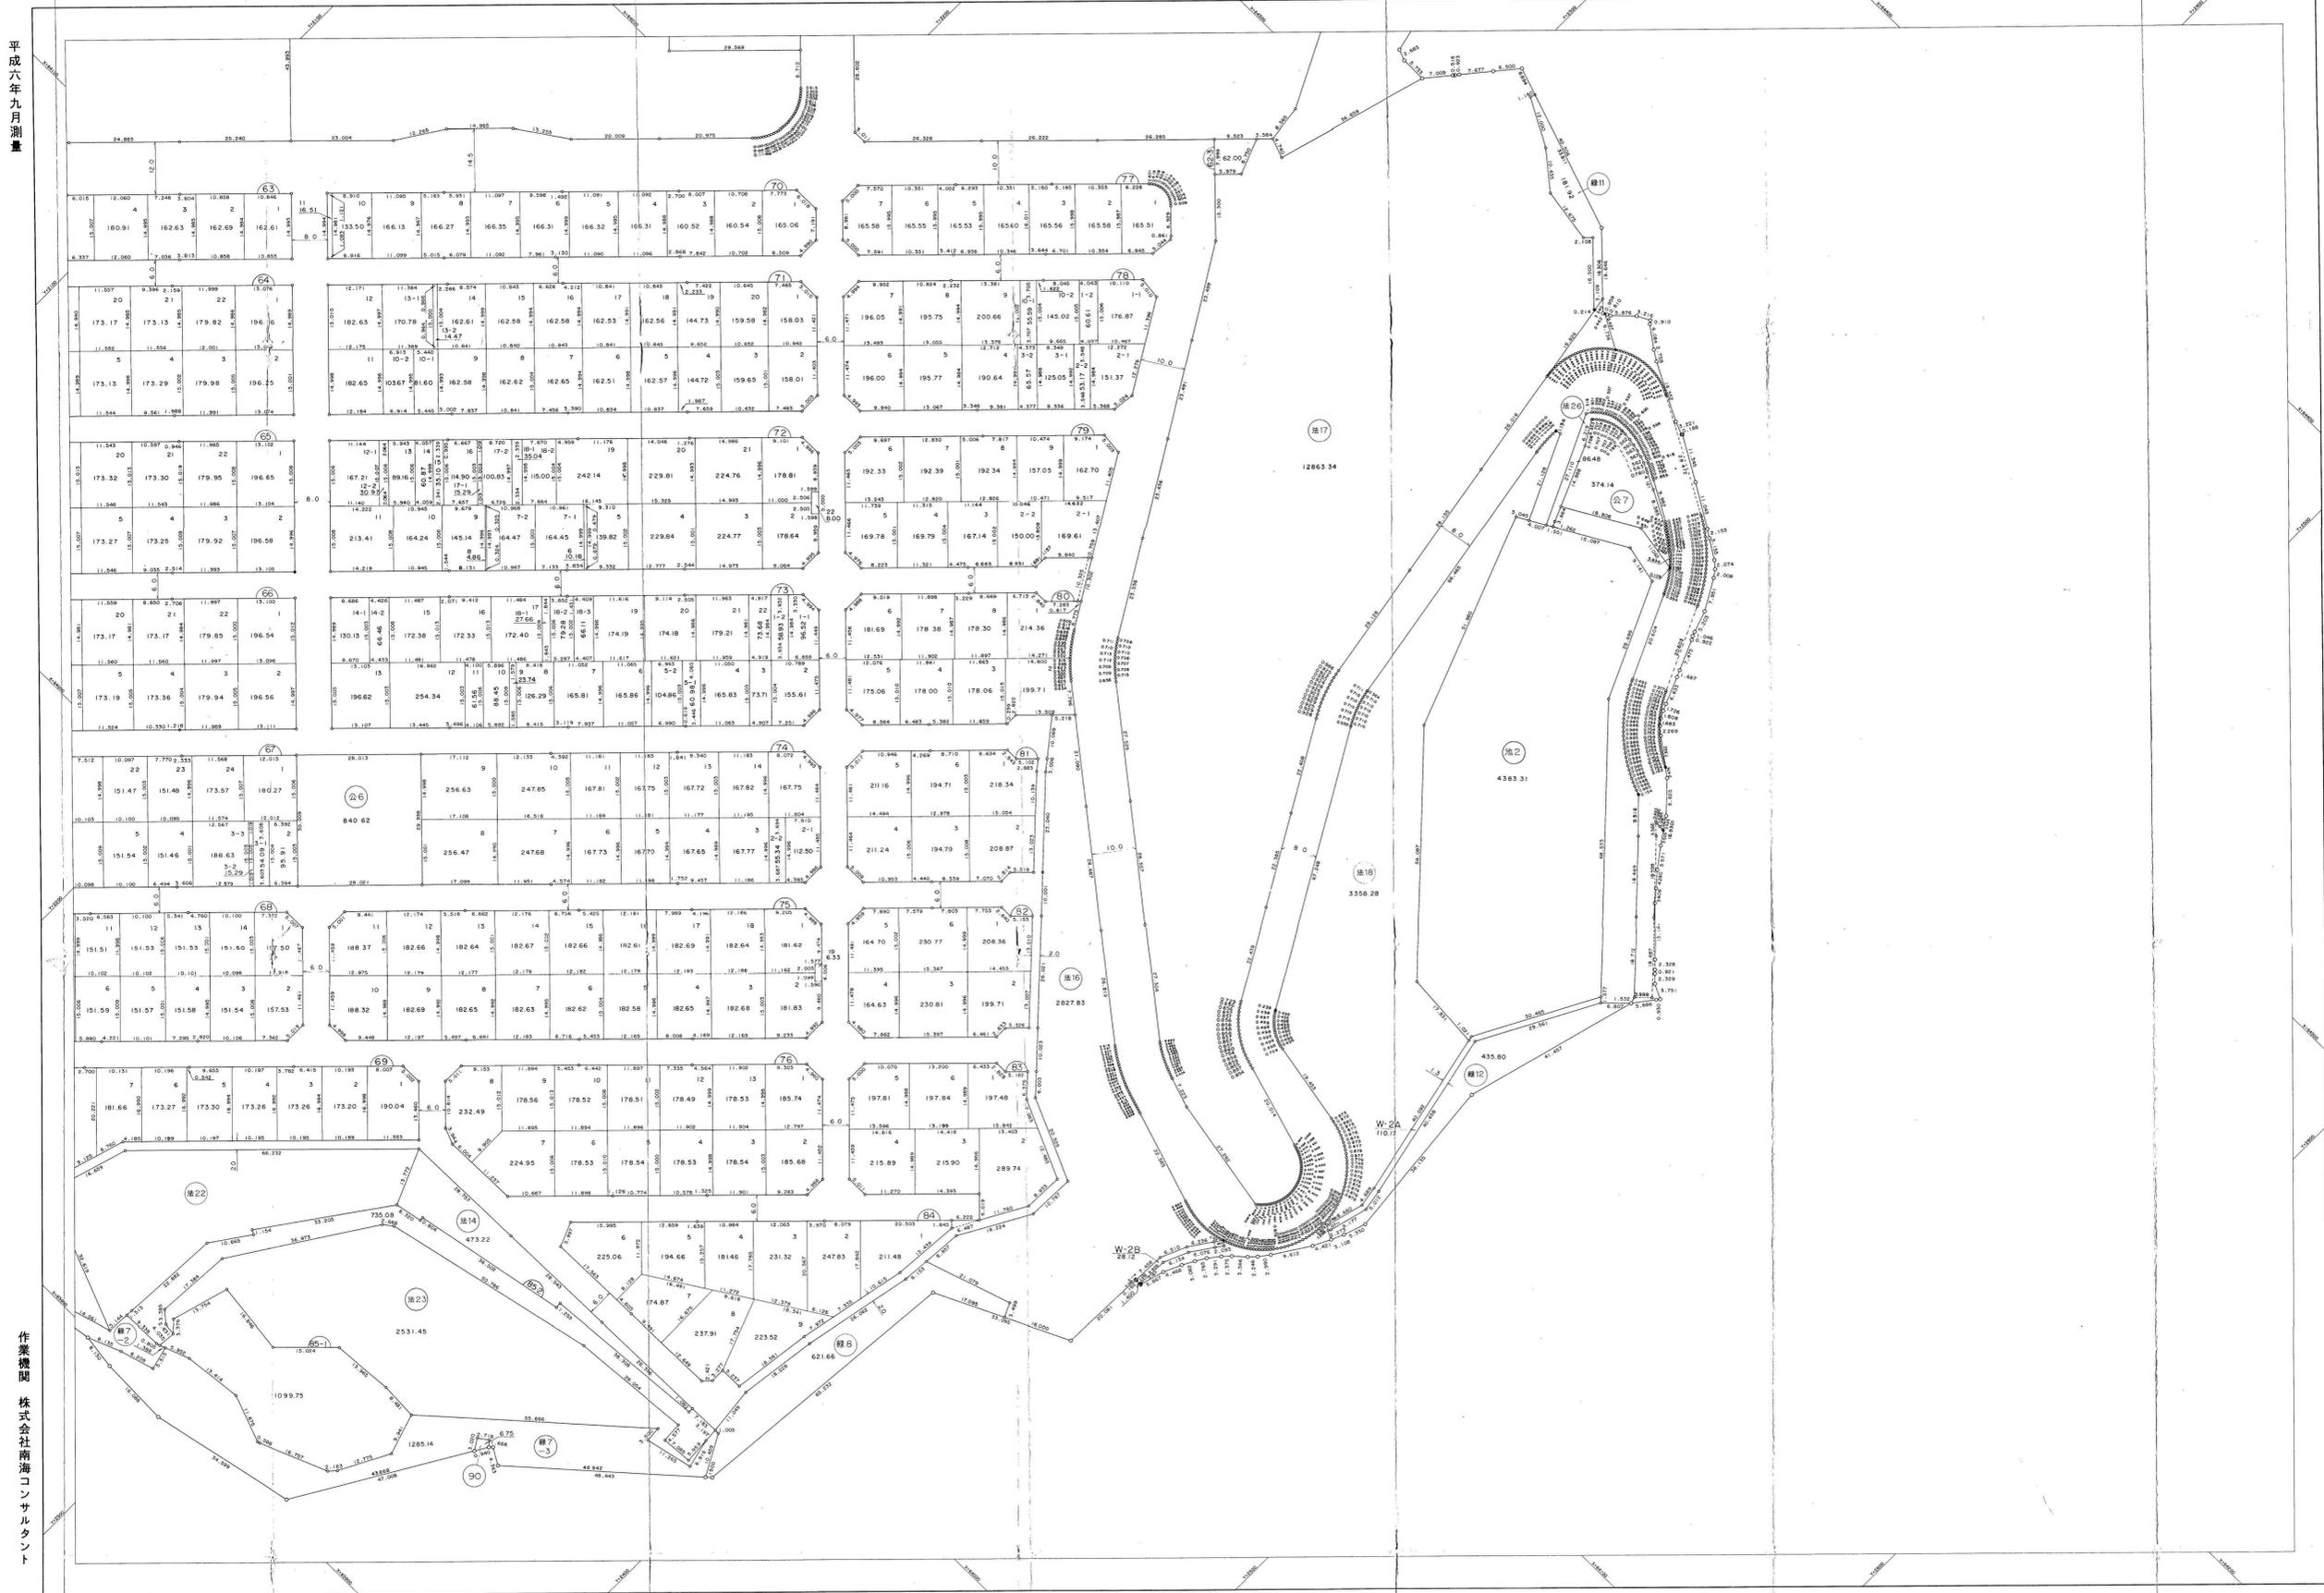

作業機関 株式会社南海コンサルタント

計画機関 高知市初月土地区画整理組合