


工事名 松田市営住宅新築機械設備工事

施工場所 高知市朝倉甲 557-7, 8

工期 H3年 3月13日 ~ H3年10月4日

施工業者 (有) 山 忠 工 業

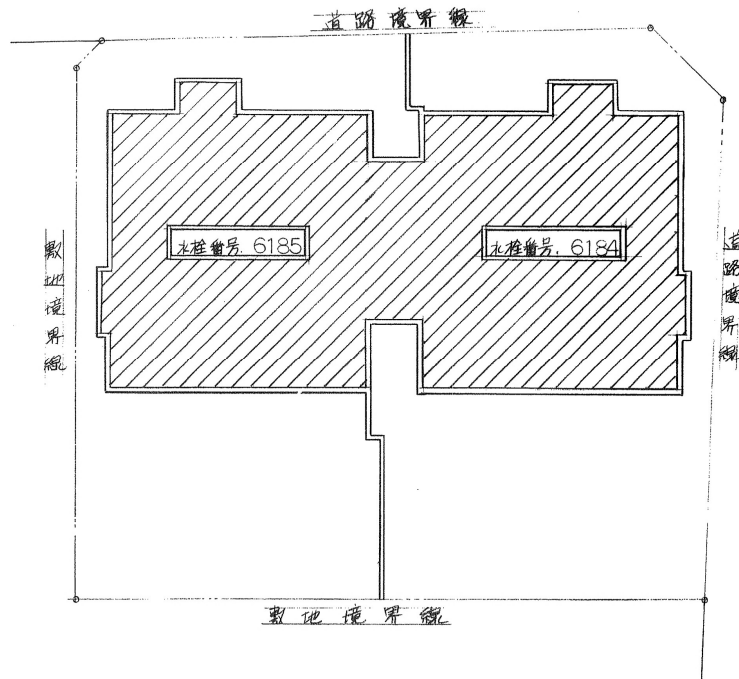

配置図 S=1:100



付近見取図

摘要

工事名

松田市営住宅新築機械設備工事

図面No.

年 月 日


有限会社 山 忠 工 業

縮 尺

担 当

高知市高埴 5-3

TEL 84-8005

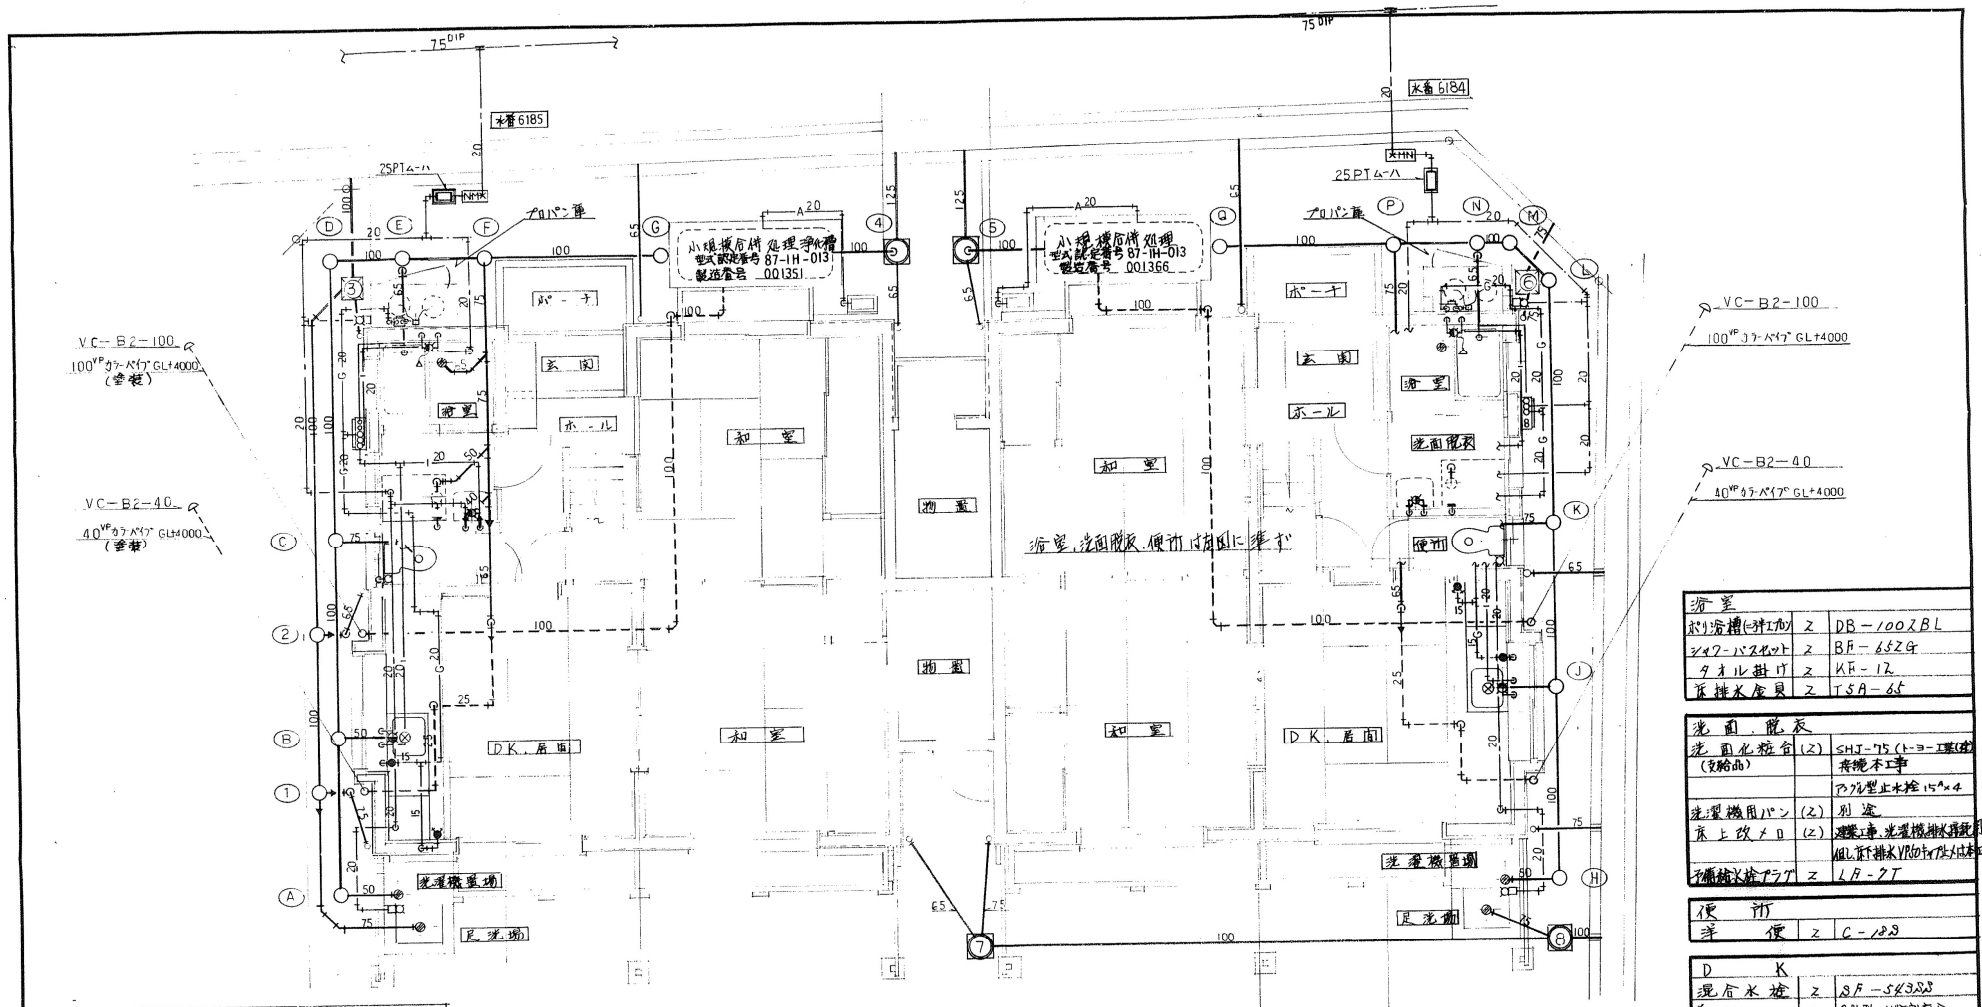

浴室


洗面・脱衣


便所

洋便	2	C-123
----	---	-------

D K

現金水栓	2	SF-54322


排水材料リスト(パイプ材料)

記号	種類	長さ(約)
A	COLL 100-150	2.00
B	COLT 100x75-	2.20
C	"	2.50
D	COLL 100-150	2.90
E	COLT 75x100-150	3.00
F	COLT 100x75-150	3.20
G	COST 100-150	3.50
H	COLL 100-150	2.00
J	COLT 100x75-150	2.30
K	"	2.60
L	COLL 100-150	2.90
M	"	3.00
N	COLT 75x100-150	3.10
P	COLT 100x75-150	3.20
Q	COST 100-150	3.50


排水材料リスト(ため材料)

番号	種類	内寸法	長さ(約)	蓋種類
1	COLT 100x75-150		3.20	
2	"		3.40	
3	排水金具	300mm	3.90	CBS-300
4	P-P 137mm	300mm	4.70	SF-30F
5	"		4.70	
6	排水金具	300mm	3.70	CBS-300
7	P-P	300mm	3.00	SF-30F
8	"		3.60	

屋外

外線取付工事	2	20" DIP から 20" 取付
伸縮止水栓	2	20"
量水器	(2)	20" 貸子
スプリング式逆止弁	2	20"
量水器 BOK	2	
PTU-11	2	25"
合上用パイプ	2	HC-1, HB-1
キ式万能水栓	4	CF-7RG-13
ステンレス排水栓	4	H=200 SUS 304
洗濯機排水金具	2	TSPC-50 77リタ
排水用金具	2	SNR-65
バンドキヤップ	2	VC-B2 40
"	2	" 100
屋外排水パイプ	2	200mm 2400mm 排水 15x4 止水栓 20




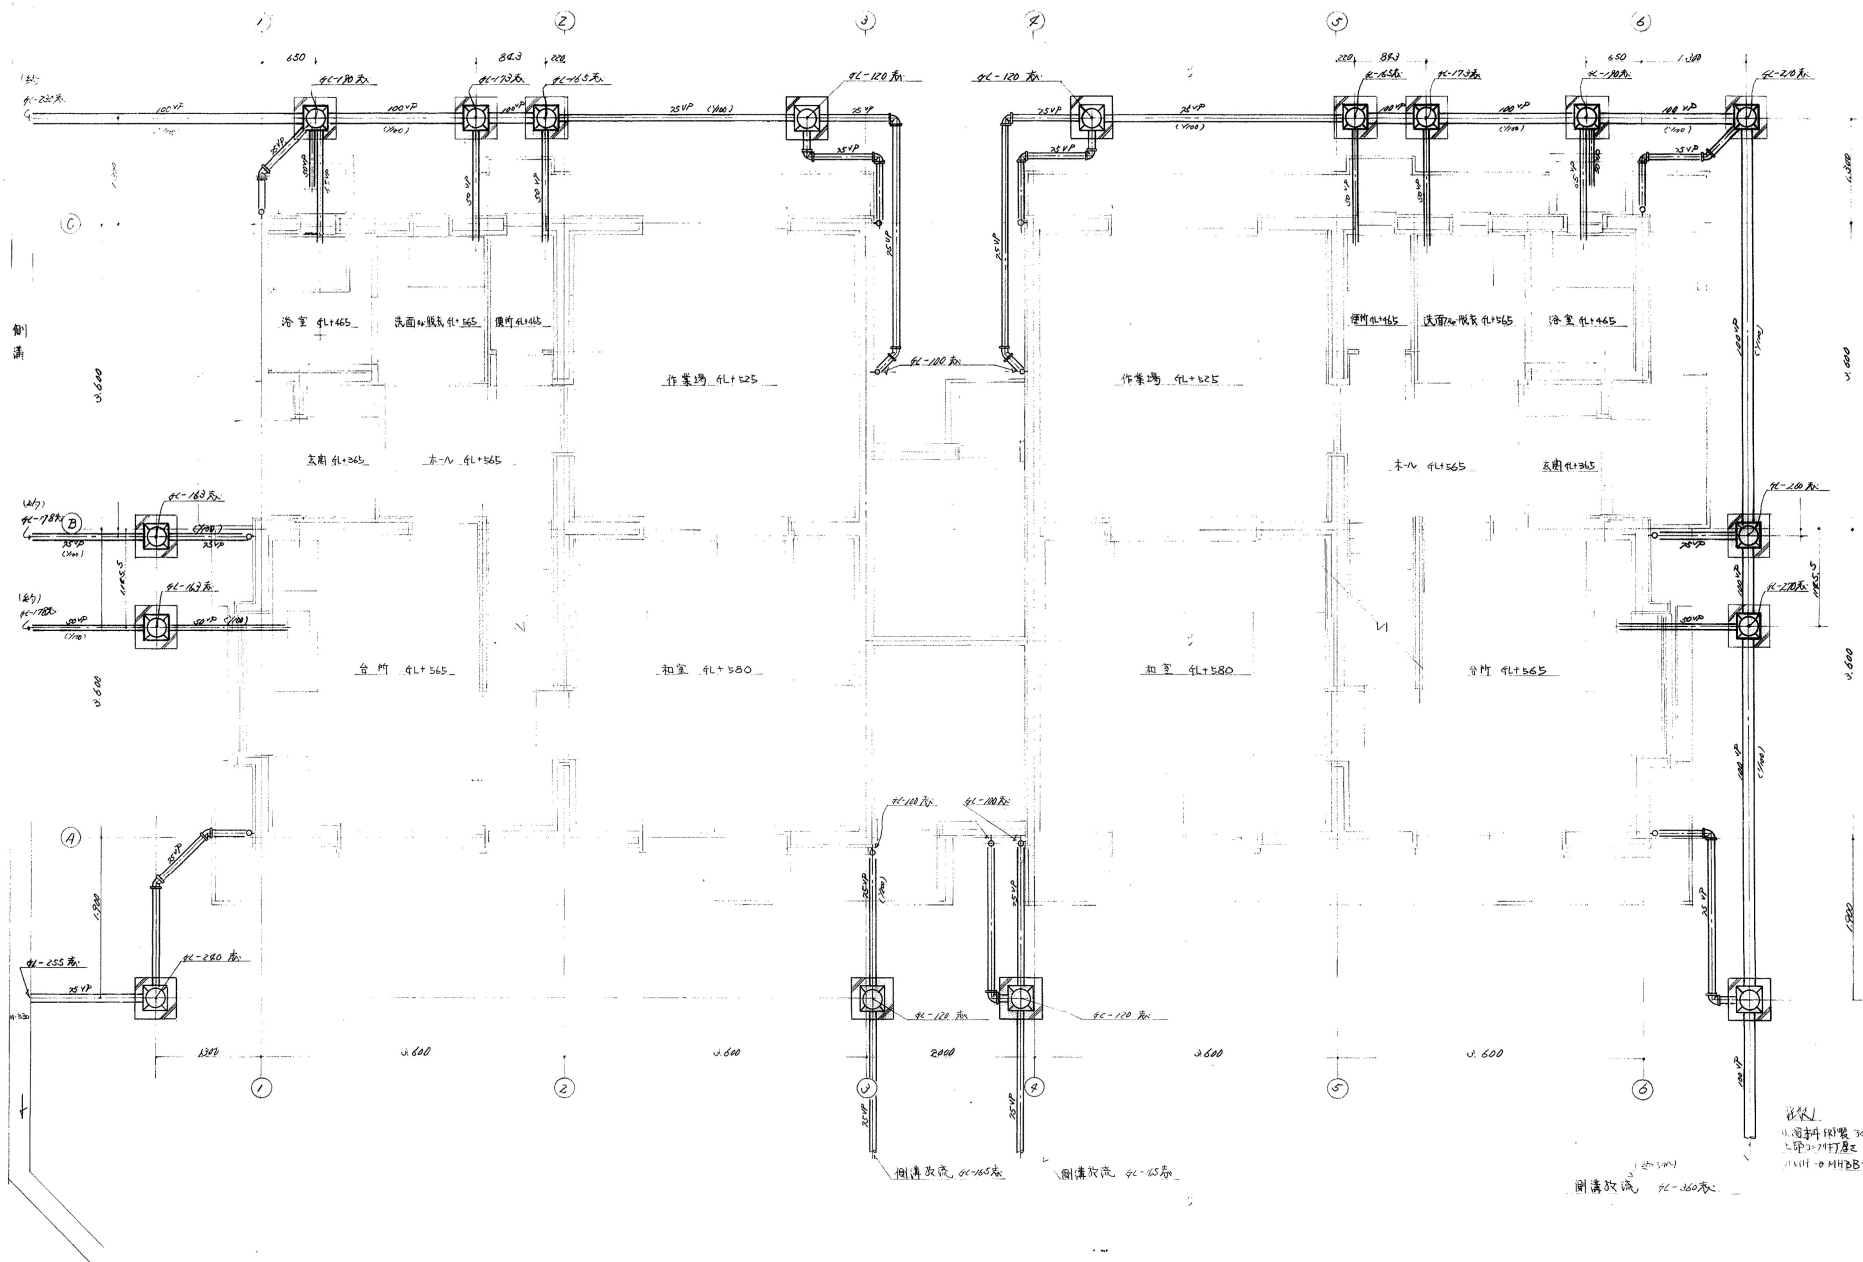


設計
 小田井 剛
 上野 正
 北村 正

-------------------------	-------------------------------------	----	--	---------------------------------	------------


アロバン庫 平面図 (1/10)
 面山 参考にて図面作製

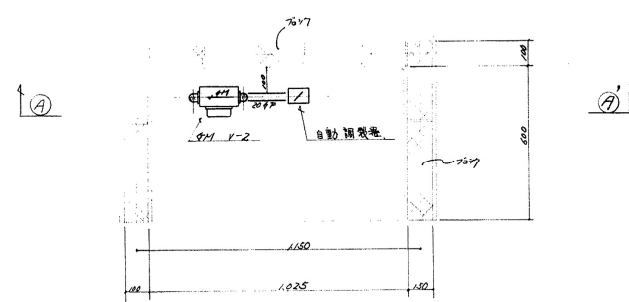

①~④ 断面図 (1/10)

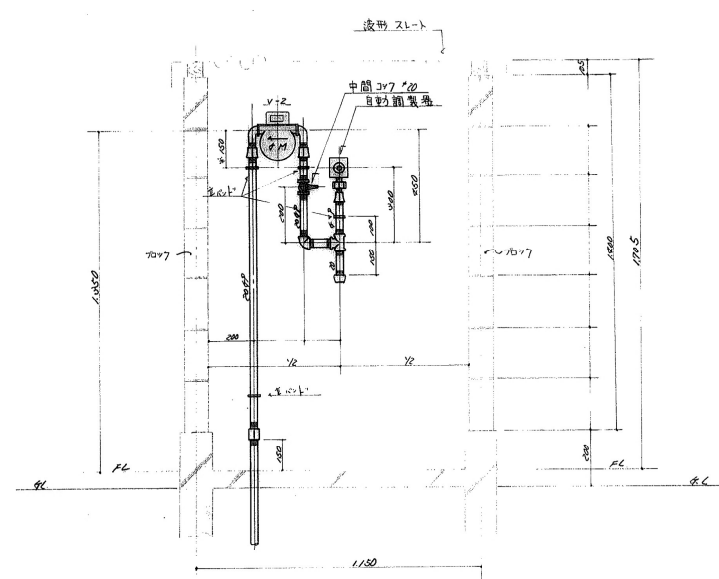

アロバン庫 外装詳細図 (1/10)
 3. 56. 7. 2.

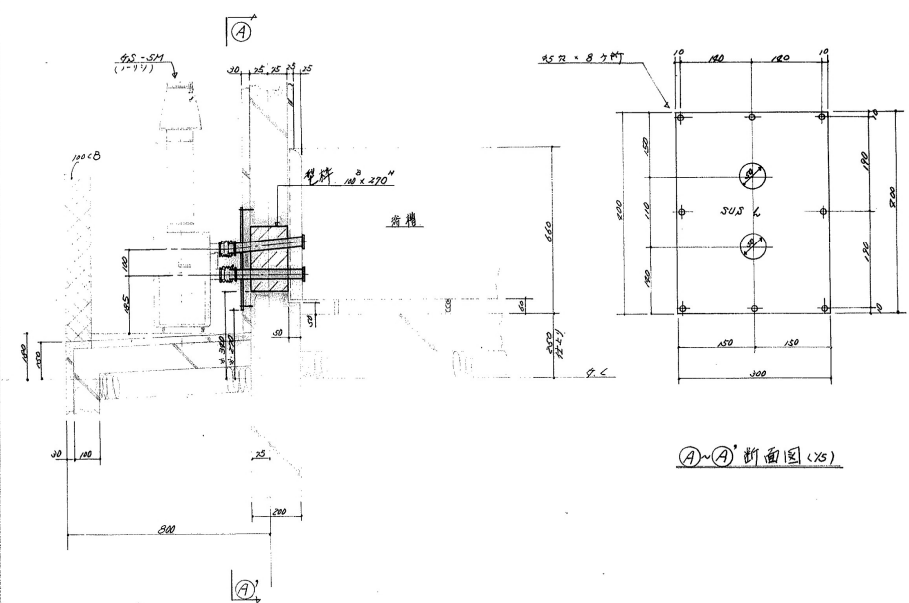

①~④' 断面図 (1/10)


設計: 御承認
 製図: 456.12.14
 検図: 昭和 年 月 日

訂正


図面名: アロバン庫 外装詳細図 (完成図)
 縮尺:

図面番号: P-5 5/5